



アルバム添付用出来形略図


工事名: 国道 × 号線改良工事

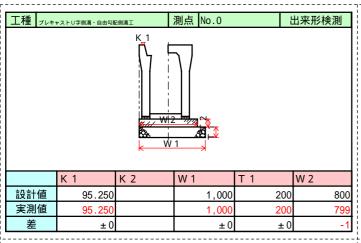


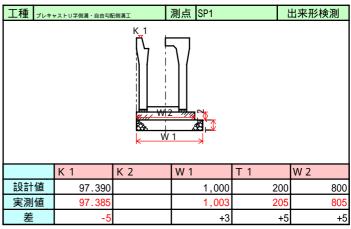


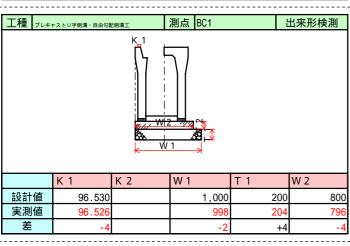

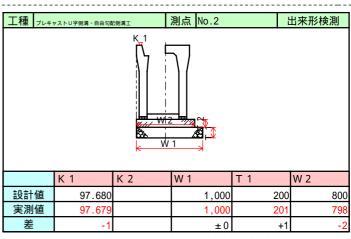

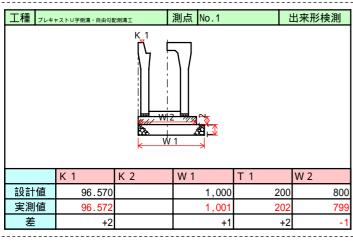

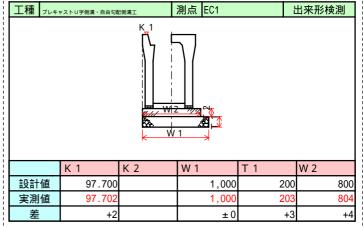

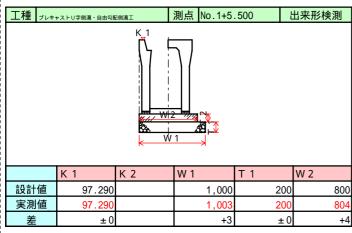



	<u>,</u>	_=
国道	×号線改良	墨

主任監督員

印

印

監督員 日本太郎

K 1

工程能力図

試料の大きさ又は間隔

請負者

測 定 者 日本太郎

EП

特性及		日	N. O	D04	No. 4	No.1+5.50	004	N. O	504	WA 4	No.2+6.80	N. 0	WAO O	No. 4	V40 4	I/E0	N. 5
	^{[基準値} 殳 計		95.250	BC1 96.53				No.2 97.680	EC1 97.700	KA2-1 97.625				No.4 103.480		KE3	No.5
	主 測		95.250														
	差		± 0		4 +2									± 0			
		+40															
	設	į															規格值=30m
	計	- +20															
	値	<u> </u>															
	ح	± 0			0						0		0				
単	の ^単																
位	=	-20															
(m	n)																規格值=-30m
前	7	事															

- 注 1.設計値、又は基準値に対する実測値で管理しても良い。
 - 2.本様式は該当の出来形、品質管理に使用する。
 - 3.許容範囲(限界)の線を朱書する。

- 4.記事欄は、手直しの処等を記入し承認印を押す。
- 5.必要によりこの様式にてX-Rs管理図とする。

測 定 結 果 表

測定箇所	測	定月	日	設計値(m)	実測値(m)	偏差値(mm)	規格値(mm
K 1 No.0				95.250	95.250	±0	± 30
BC1				96.530			
No . 1				96.570			
No.1+5.500				97.290			
SP1				97.390			± 30
No.2				97.680	97.679	-1	± 30
EC1				97.700	97.702	+2	± 30
KA2-1				97.625	97.628	+3	± 30
No.2+6.800				99.985	99.987	+2	± 30
No.3				97.916	97.920	+4	± 30
KA2-2				103.200	103.198	-2	± 30
No.4				103.480	103.480	± 0	± 30
				103.580	103.580	± 0	± 30

EП

工 事 名 国道 ×号線改良工事

請負会社名


プレキャストU字側溝・自由 工 種 名 勾配側溝工

測 定 者 日本太郎

主任監 監 督 主 任 督職員 職 員 技術者

管理基	準値 A	規格	値 B	測 定単 位		
+		+	-			
		+30	-30	m		

K 1

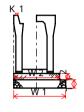

管理基準値 A	規格	值 B	測 定 単 位
+ -	+	-	
	+30	-30	m

K 2

設計値 実測値 設計値管理基準

番号	月	日	測 点	設 計 値 C	実 測 値 D	設計値差の差	管理基準値との差
						E = D - C	F = A - E
1			No.0	95.250	95.250	±0	
2			BC1	96.530	96.526	-4	
3			No.1	96.570	96.572	+2	
4			No.1+5.500	97.290	97.290	±0	
5			SP1	97.390	97.385	-5	
6			No.2	97.680	97.679	-1	
7			EC1	97.700	97.702	+2	
8			KA2-1	97.625	97.628	+3	
9			No.2+6.800	99.985	99.987	+2	
10			No.3	97.916	97.920	+4	
11			KA2-2	103.200	103.198	-2	
12			No.4	103.480	103.480	±0	
13			KA3-1	103.580	103.580	±0	
14			KE3	106.060	106.059	-1	

- 1.「工種名」は、掘削(基準高(V))、フルーム(厚さ(T))、橋台工(中心線のズレ(e))等と記入する。
- 2.「番号」の欄は施工順位を記入し、「測点」の欄は当該測定番号を記入する。

番号	月日	測 点	C	D D	と の 差	値 と の 差 F = A - E
					E = D - C	F = A - E
1		No.0				
2		BC1				
3		No.1				
4		No.1+5.500				
5		SP1				
6		No.2				
7		EC1				
8		KA2-1				
9		No.2+6.800				
10		No.3				
11		KA2-2				
12		No.4				
13		KA3-1				
14		KE3				

3.「月日」の欄は測定年月日を記入する。

K 1

出来形管理図表

			1 / /
主任監 督職員	監職	督員	主 任 技術者

工 事 名 国道 ×号線改良工事__

請負会社名

測 定 者 日本太郎


管理基	準値 A	規格	規格値 B					
+	-	+	-					
		+30	-30	m				

番号	月	日	測点	設計値	実測値	設計値 との差	管理基準 値との差	_	設計値との差+				
1			No.0	95.250	95.250	±0							
2			BC1	96.530	96.526	-4							
3			No.1	96.570	96.572	+2							
4			No.1+5.500	97.290	97.290	± 0			P				
5			SP1	97.390	97.385	-5							
6			No.2	97.680	97.679	-1			9				
7			EC1	97.700	97.702	+2							
8			KA2-1	97.625	97.628	+3							
9			No.2+6.800	99.985	99.987	+2							
10			No.3	97.916	97.920	+4							
11			KA2-2	103.200	103.198	-2							
12			No.4	103.480	103.480	± 0			•				
13			KA3-1	103.580	103.580	± 0							
14			KE3	106.060	106.059								
15			No.5	107.973	107.973								
16			KA3-2	111.118	111.119			規格値					
17			EP	112.363	112.370	+7		=					
								3 0 m	0				
								m	n				

記入事項

- 1.「工種名」は、掘削(基準高(V))、フルーム(厚さ(T))、 橋台工(中心線のズレ(e))等と記入する。
- 2.「番号」の欄は施工順位を記入し、「測点」の欄は当該測点番号を記入する。
- 3.「月日」の欄は測定年月日を記入する。
- 4.設計値との差の単位を定め、目盛りに数値を記入する。

測定個所図

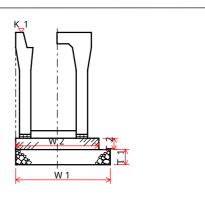

様式 - 1

測 定 結 果 総 括 表

工 種

種 別 プレキャストU字側溝・自由勾配側溝工

測定項目		K 1			K 2		W 1			T 1			W 2		
規格値		± 30			± 30		-50				-30		-50		
	設計値	実測値	差	設計值	実測値	差	設計値	実測値	差	設計値	実測値	差	設計値	実測値	差
平均値	101.277	101.278	+1				1,000.0	1,000.8	+1	200.0	201.4	+1	800.0	800.6	+1
最大値	112.363	112.370	+7				1,000	1,004	+4	200	205	+5	800	805	+5
最 小 値	97.390	97.385	-5				1,000	998	-2	200	198	-2	800	796	-4
最多値	95.250	95.250	± 0				1,000	1,000	± 0	200	200	± 0	800	796	-4
データ数	17	17	17				17	17	17	17	17	17	17	17	17
標準偏差			+2.85						+1.86			+1.90			+2.96

測定項目		T 2			延長										
規格値		-30			-200										
	設計値	実測値	差	設計値	実測値	差	設計値	実測値	差	設計値	実測値	差	設計値	実測値	差
平均値	100.0	100.7	+1												
最 大 値	100	103	+3												
最 小 値	100	96	-4												
最多値	100	101	+1												
データ数	17	17	17												
標準偏差			+2.05												

測定項目															
規格値															
	設計値	実測値	差												
平均値															
最 大 値															
最 小 値															
最多値															
データ数															
標準偏差															

測定項目															
測定項目 規格値															
	設計値	実測値	差												
平均値															
最大値															
最小値															
最多値															
データ数															
標準偏差															

測 定 結 果 総 括 表

工種

種 別 プレキャストU字側溝・自由勾配側溝工

測定項目		K 1			K 2			W 1			T 1			W 2	
規格値		± 30			± 30			-50			-30			-50	
社内規格値															
	設計値	実測値	差	設計値	実測値	差	設計値	実測値	差	設計値	実測値	差	設計値	実測値	差
平均値	101.277	101.278	+1				1,000.0	1,000.8	+1	200.0	201.4	+1	800.0	800.6	+1
最大値	112.363	112.370	+7				1,000	1,004	+4	200	205	+5	800	805	+5
最 小 値	97.390	97.385	-5				1,000	998	-2	200	198	-2	800	796	-4
最多値	95.250	95.250	± 0				1,000	1,000	± 0	200	200	± 0	800	796	-4
データ数	17	17	17				17	17	17	17	17	17	17	17	17
標準偏差			+3						+2			+2			+3
測定項目		T 2			延長										
規格値		-30			-200										
社内規格値															
	設計值	実測値	差	設計値	実測値	差	設計値	実測値	差	設計値	実測値	差	設計値	実測値	差
平均値	100.0	100.7	+1												
最大値	100	103	+3												
最 小 値	100	96	-4												
最多値	100	101	+1												
データ数	17	17	17												
標準偏差			+2												
測定項目															
規格値															
社内規格値															
	設計値	実測値	差	設計値	実測値	差	設計値	実測値	差	設計値	実測値	差	設計値	実測値	差
平均値															
最大値															
最小値															
最多値															
データ数															
標準偏差															
測定項目															
規格値															
社内規格値															
	設計値	実測値	差	設計値	実測値	差	設計値	実測値	差	設計値	実測値	差	設計値	実測値	差
平均値															
最大値															
最小値															
最多値															
データ数															
標準偏差															

_測 定 結 果 一 覧 表

工事名 国道 ×号線改良工事

工種

種 別 プレキャストU字側溝・自由勾配側溝工

測定者 日本太郎

ED

測定項目		K 1			K 2			W 1			T 1			W 2		
規格値		± 30			± 30			-50			-30			-50		略図
測点又は区別	設計値	実測値	差	設計値	実測値	差	設計値	実測値	差	設計値	実測値	差	設計値	実測値	差	
KA2-2	103.200	103.198	-2				1,000	1,002	+2	200	198	-2	800	796	-4	
No.4	103.480	103.480	± 0				1,000	1,002	+2	200	203	+3	800	801	+1	
KA3-1	103.580	103.580	± 0				1,000	1,001	+1	200	202	+2	800	801	+1	
KE3	106.060	106.059	-1				1,000	1,000	± 0	200	202	+2	800	801	+1	
No.5	107.973	107.973	± 0				1,000	1,000	± 0	200	199	-1	800	803	+3	K1
KA3-2	111.118	111.119	+1				1,000	1,003	+3	200	203	+3	800	802	+2	
EP	112.363	112.370	+7				1,000	1,000	± 0	200	201	+1	800	803	+3	
測定項目		T 2														(/// Wi2 //// C)
規格値		-30														W1 W1
測点又は区別	設計値	実測値	差	設計値	実測値	差	設計値	実測値	差	設計値	実測値	差	設計値	実測値	差	₩ T
KA2-2	100	101	+1													
No.4	100	101	+1													
KA3-1	100	101	+1													
KE3	100	101	+1													
No.5	100	101	+1													
KA3-2	100	96	-4													
EP	100	102	+2													

出 来 形 管 理 図 表

工 種 種 別 プレキャストU字側溝・自由勾配側溝工

測定者 日本太郎

Ε

	測点	No.0	BC1	No.1	No.1+5.500	SP1	No.2	EC1	KA2-1	No.2+6.800	No.3	KA2-2	No.4	KA3-1	KE3	No.5	KA3-2	Э									
	+40																								規	見格値:	=30mr
設	+30 +20																										
計	+10																										
値	_			0							-							-									
ح	± 0-		0			0						0											\top				
の	-10																										
差	-20																										
	-30																								規	格値=	-30mm

;	則定	項目	∄		K 1		測定項目		K 1		測定項目		K 1		測定項目		K 1	
規	1 村	各	値		± 30		規格値		± 30		規格値		± 30		規 格 値		± 30	
測	人之	は区	区別	設計値	実測値	差	測点又は区別	設計値	実 測 値	差	測点又は区別	設計値	実 測 値	差	測点又は区別	設 計 値	実 測 値	差
							No . 0	95.250	95.250	±0	KA2-2	103.200	103.198	-2				
य	<u> </u> ±	9	値	101.277	101.278	+1	BC1	96.530	96.526	-4	No . 4	103.480	103.480	± 0				
重	き ブ	ξ .	値	112.363	112.370	+7	No . 1	96.570	96.572	+2	KA3-1	103.580	103.580	± 0				
毒	<u> </u>	Ν.	値	97.390	97.385	-5	No.1+5.500	97.290	97.290	± 0	KE3	106.060	106.059	-1				
重	2 3	3	値	95.250	95.250	±0	SP1	97.390	97.385	-5	No.5	107.973	107.973	± 0				
	デー	夕数	女	17	17	17	No.2	97.680	97.679	-1	KA3-2	111.118	111.119	+1				
7	標準	偏差	É			+2.85	EC1	97.700	97.702	+2	EP	112.363	112.370	+7				
							KA2-1	97.625	97.628	+3								
							No.2+6.800	99.985	99.987	+2					·			
							No.3	97.916	97.920	+4								


出 来 形 管 理 図 表

工 種

種 別 プレキャストU字側溝・自由勾配側溝工

測定者 日本太郎

EП

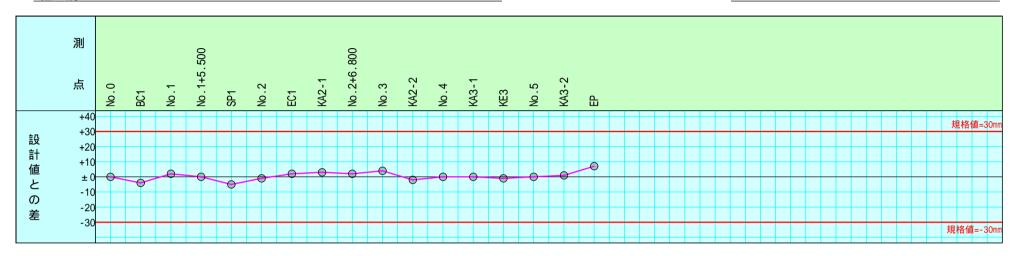

測定項目		K 1		測定項目		K 1		測定項目		K 1		測定項目		K 1	
規格値		± 30		規格値		± 30		規格値		± 30		規格値		± 30	
社内規格値				社内規格値				社内規格値				社内規格値			
測点又は区別	設計値	実測値	差	測点又は区別	設計値	実測値	差	測点又は区別	設計値	実測値	差	測点又は区別	設計値	実測値	差
				No.0	95.250	95.250	± 0	KA2-2	103.200	103.198	-2				
平均値	101.277	101.278	+1	BC1	96.530	96.526	-4	No.4	103.480	103.480	± 0				
最 大 値	112.363	112.370	+7	No.1	96.570	96.572	+2	KA3-1	103.580	103.580	± 0				
最 小 値	97.390	97.385	-5	No.1+5.500	97.290	97.290	± 0	KE3	106.060	106.059	-1				
最 多 値	95.250	95.250	±0	SP1	97.390	97.385	-5	No.5	107.973	107.973	± 0				
データ数	17	17	17	No.2	97.680	97.679	-1	KA3-2	111.118	111.119	+1				
標準偏差			3	EC1	97.700	97.702	+2	EP	112.363	112.370	+7				
				KA2-1	97.625	97.628	+3								
				No.2+6.800	99.985	99.987	+2								
				No.3	97.916	97.920	+4								

出来形管理図(工程能力図)

工種

種 別 プレキャストU字側溝・自由勾配側溝工

測定者 日本太郎

印

			烈足日 口干八郎	Ll2
測定項目 規格値	測点	No. 0 BC1 No. 1 No. 1+5. 500 SP1 No. 2 KA2-1 No. 3 KA2-2 KA3-1 EP		
K 1	+40 設 +30 計 +20 値 +10 と -10 の -20 差 -30			規格值=30
± 30				規格值=-30r
	+40 設 +30 計 +20 値 +10 と -10 を -20 差 -30			規格値=30
± 30				規格値=-30
	+100 設 +75 計 +50 値 +25 ±0 の -25 -50 差 -75			
-50				規格值=-50
	+40 設 +30 計 +20 値 +10 と ±0 -10 差 -30			
-30				規格值=-30r
W 2	+100 設 +75 計 +50 値 +25 ±0 の -25 -50			
-50	差 -50 差 -75			規格値=-50

注)不要な文字は=で消すこと。

出来形管理図(工程能力図)

工 種 プレキャストU字側溝・自由勾配側溝 種 別 エ

測定者 日本太郎

印

測 定 項 目 規 格 値 (社内規格値	測 点)	No. 0 BC1 No. 14 No. 145. 500 SP1 No. 2 EC1 KA2-1 No. 3 KA3-1 KA3-2 EP	
			規格值=30mm
	設		
K 1	計		
	設計値との差		
± 30	2		
± 30	美		
() —		規格值=-30mm
	±π		規格值=30mm
	設計値との差		
K 2	帽		
	اع ا		
± 30	O O		
	↓差		規格値=-30mm
	1		現代10=-30
	ŧ⊕		
W 1	許		
VV I	値		
	ا کے		
-50	設計値との差		規格值=-50mm
(一		
	1		
	設		
T 1	計		
	ル		
00	設計値との差		
-30	差		
()		規格値=-30mm
	+0		
	設計		
W 2	値		
	اع ا		
-50	設計値との差		
	↓差		規格值=-50mm
(1		

注)不要な文字は=で消すこと。

プレキャストリ字側溝・自由勾配側溝工度数表

測定者 日本太郎 印



