監 督 員	主任技術者

国道○×号線改良工事

プレキャストU字側溝・自由勾配
側溝工　　出来形管理図表

測 定 項 目	K 1
規　格　値	±30
社内規格値	

請負会社名　ウェストフィールド（株）

測定年月日

測　定　者　日本太郎　㊞

測　　点	設計値 A m	実測値 B m	設計値との差 C＝B－A mm	随記
No.0	95.250	95.250	±0	
BC1	96.530	96.526	-4	
No.1	96.570	96.572	+2	
No.1+5.500	97.290	97.290	±0	
SP1	97.390	97.385	-5	
No.2	97.680	97.679	-1	
EC1	97.700	97.702	+2	
KA2-1	97.625	97.628	+3	
No.2+6.800	99.985	99.987	+2	
No.3	97.916	97.920	+4	
KA2-2	103.200	103.198	-2	
No.4	103.480	103.480	±0	
KA3-1	103.580	103.580	±0	
KE3	106.060	106.059	-1	
No.5	107.973	107.973	±0	
KA3-2	111.118	111.119	+1	
EP	112.363	112.370	+7	

管　理　図　表

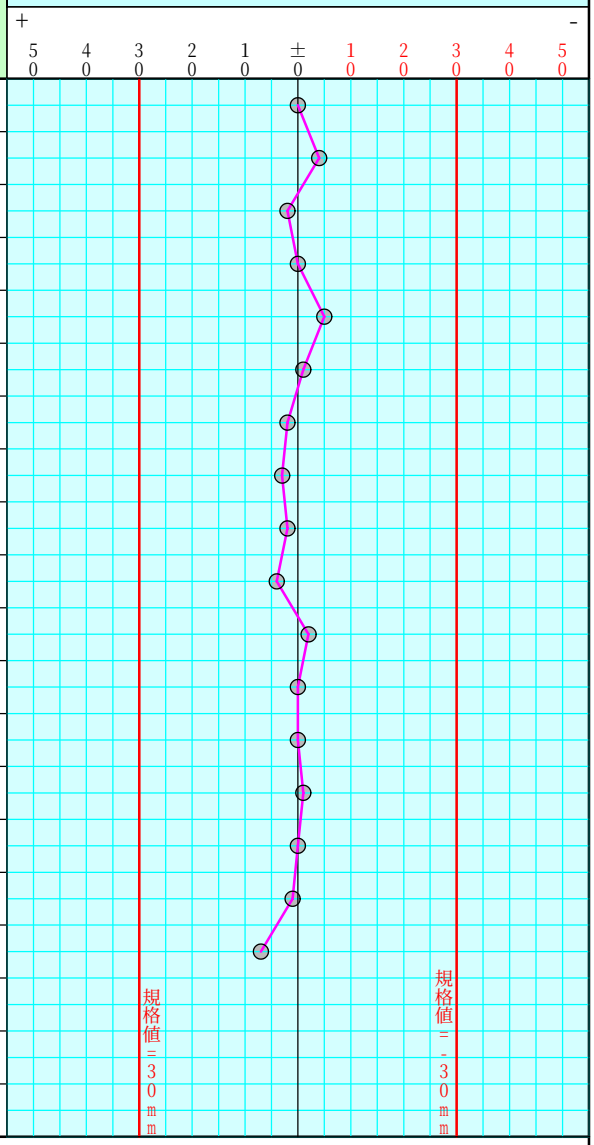

（測　定　位　置　図）

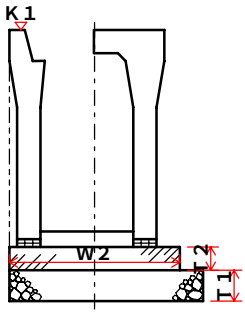

※随記欄には、写真撮影ヶ所には ㊟ 等を記入すること。

監 督 員	主任技術者

国道○×号線改良工事

プレキャストU字側溝・自由勾配
側溝工　　出来形管理図表

測 定 項 目	K１
規　格　値	±30
社内規格値	

請負会社名　ウェストフィールド（株）

測定年月日

測　定　者　日本太郎　㊞

測　　点	設計値 A m	実測値 B m	設計値との差 C＝B－A mm	随記
No.0	95.250	95.250	±0	
BC1	96.530	96.526	-4	
No.1	96.570	96.572	+2	
No.1+5.500	97.290	97.290	±0	
SP1	97.390	97.385	-5	
No.2	97.680	97.679	-1	
EC1	97.700	97.702	+2	
KA2-1	97.625	97.628	+3	
No.2+6.800	99.985	99.987	+2	
No.3	97.916	97.920	+4	
KA2-2	103.200	103.198	-2	
No.4	103.480	103.480	±0	
KA3-1	103.580	103.580	±0	
KE3	106.060	106.059	-1	
No.5	107.973	107.973	±0	
KA3-2	111.118	111.119	+1	
EP	112.363	112.370	+7	

管　理　図　表

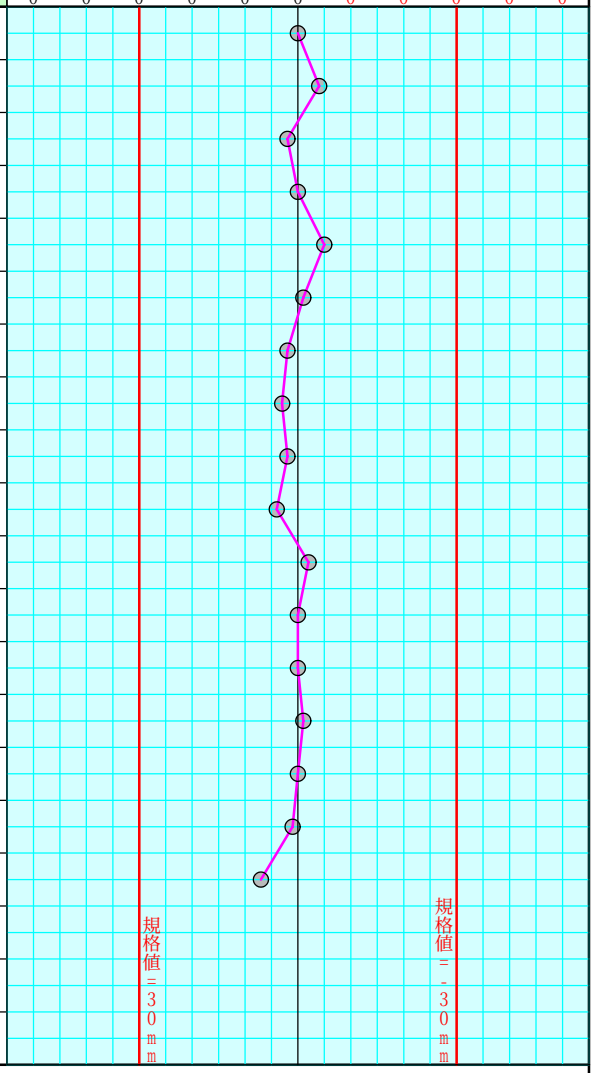

（測　定　位　置　図）

※随記欄には、写真撮影ヶ所には ㊟ 等を記入すること。

監 督 員	主任技術者

国道○×号線改良工事　　出来形管理図表

測定項目	K１
規格値	±30
社内規格値	

請負会社名　ウェストフィールド（株）

測　定　者　日本太郎　　㊞

測　点	設計値 A m	実測値 B m	設計値との差 C = B - A	規格値
No.0	95.250	95.250	±0	±30
BC1	96.530	96.526	-4	
No.1	96.570	96.572	+2	
No.1+5.500	97.290	97.290	±0	
SP1	97.390	97.385	-5	
No.2	97.680	97.679	-1	
EC1	97.700	97.702	+2	
KA2-1	97.625	97.628	+3	
No.2+6.800	99.985	99.987	+2	
No.3	97.916	97.920	+4	
KA2-2	103.200	103.198	-2	
No.4	103.480	103.480	±0	
KA3-1	103.580	103.580	±0	
KE3	106.060	106.059	-1	
No.5	107.973	107.973	±0	
KA3-2	111.118	111.119	+1	
EP	112.363	112.370	+7	

管　理　図　表

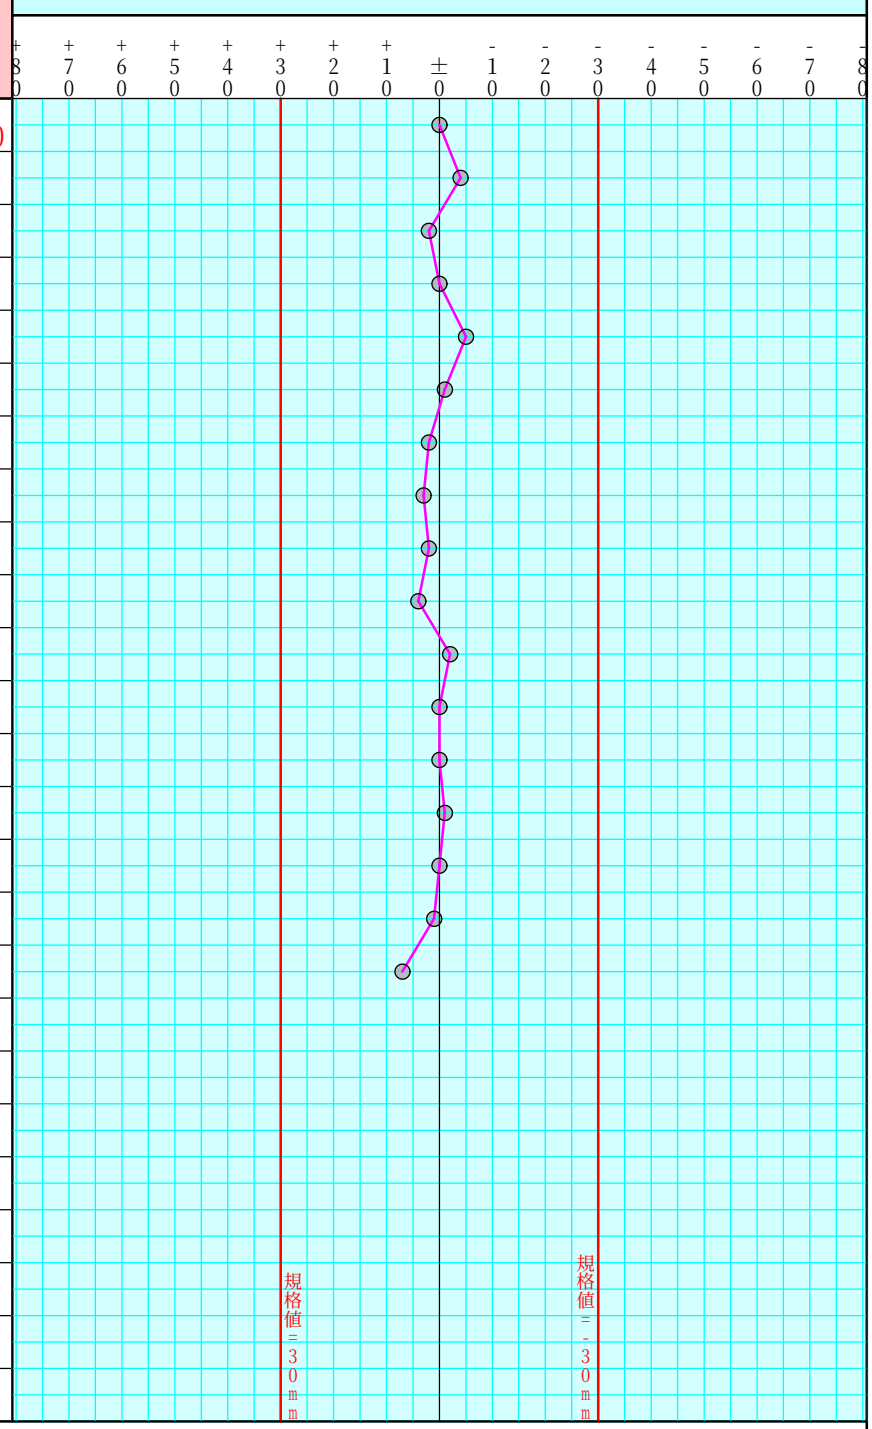

（測定位置図）

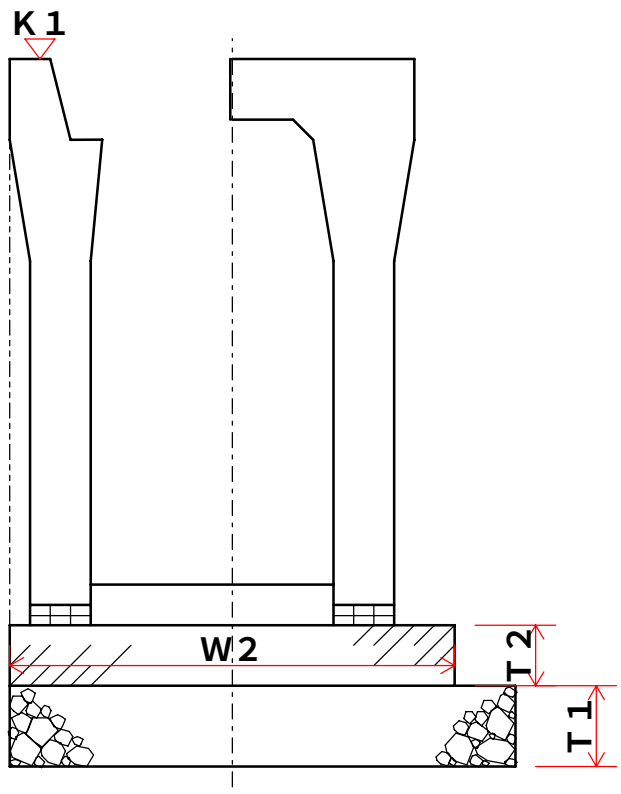

監 督 員	主任技術者

国道○×号線改良工事　　出来形管理図表

測定項目	K１
規格値	±30
社内規格値	

請負会社名　ウェストフィールド（株）

測　定　者　日本太郎　　㊞

測　点	設計値 A m	実測値 B m	設計値との差 C = B - A	規格値
No.0	95.250	95.250	±0	±30
BC1	96.530	96.526	-4	
No.1	96.570	96.572	+2	
No.1+5.500	97.290	97.290	±0	
SP1	97.390	97.385	-5	
No.2	97.680	97.679	-1	
EC1	97.700	97.702	+2	
KA2-1	97.625	97.628	+3	
No.2+6.800	99.985	99.987	+2	
No.3	97.916	97.920	+4	
KA2-2	103.200	103.198	-2	
No.4	103.480	103.480	±0	
KA3-1	103.580	103.580	±0	
KE3	106.060	106.059	-1	
No.5	107.973	107.973	±0	
KA3-2	111.118	111.119	+1	
EP	112.363	112.370	+7	

管　理　図　表

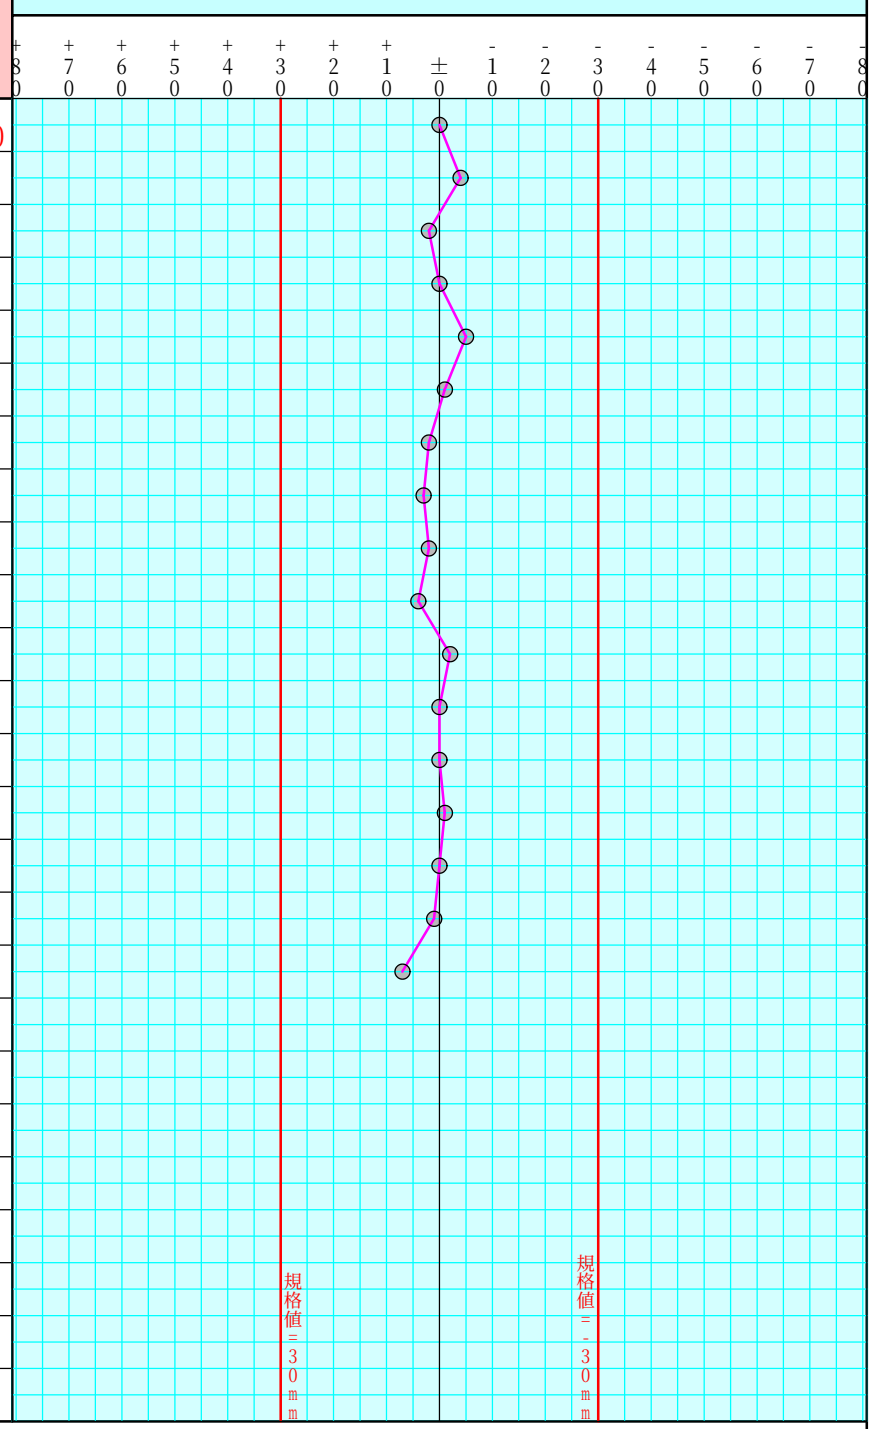

（測定位置図）

様式－１

測　定　結　果　総　括　表

工 種　水路工

種 別　プレキャストU字側溝・自由勾配側溝工

測定項目	K１			W１			T１			W２			T２		
規 格 値	±30			-50			-30			-50			-30		
	設計値	実測値	差	設計値	実測値	差	設計値	実測値	差	設計値	実測値	差	設計値	実測値	差
平 均 値	101.277	101.278	+1	1,000.0	1,000.8	+1	200.0	201.4	+1	800.0	800.6	+1	100.0	100.7	+1
最 大 値	112.363	112.370	+7	1,000	1,004	+4	200	205	+5	800	805	+5	100	103	+3
最 小 値	97.390	97.385	-5	1,000	998	-2	200	198	-2	800	796	-4	100	96	-4
最 多 値	95.250	95.250	±0	1,000	1,000	±0	200	200	±0	800	796	-4	100	101	+1
データ数	17	17	17	17	17	17	17	17	17	17	17	17	17	17	17
標準偏差			+2.85			+1.86			+1.90			+2.96			+2.05

測定項目															
規 格 値															
	設計値	実測値	差	設計値	実測値	差	設計値	実測値	差	設計値	実測値	差	設計値	実測値	差
平 均 値															
最 大 値															
最 小 値															
最 多 値															
データ数															
標準偏差															

測定項目															
規 格 値															
	設計値	実測値	差	設計値	実測値	差	設計値	実測値	差	設計値	実測値	差	設計値	実測値	差
平 均 値															
最 大 値															
最 小 値															
最 多 値															
データ数															
標準偏差															

測定項目															
規 格 値															
	設計値	実測値	差	設計値	実測値	差	設計値	実測値	差	設計値	実測値	差	設計値	実測値	差
平 均 値															
最 大 値															
最 小 値															
最 多 値															
データ数															
標準偏差															

測　定　結　果　一　覧　表

工事名　国道○×号線改良工事

工　種　水路工

種　別　プレキャストU字側溝・自由勾配側溝工

測定者　日本太郎　印

測定項目	K 1			W 1			T 1			W 2			T 2		
規格値	±30			-50			-30			-50			-30		
測点又は区別	設計値	実測値	差	設計値	実測値	差	設計値	実測値	差	設計値	実測値	差	設計値	実測値	差
No.0	95.250	95.250	±0	1,000	1,000	±0	200	200	±0	800	799	-1	100	99	-1
BC1	96.530	96.526	-4	1,000	998	-2	200	204	+4	800	796	-4	100	103	+3
No.1	96.570	96.572	+2	1,000	1,001	+1	200	202	+2	800	799	-1	100	102	+2
No.1+5.500	97.290	97.290	±0	1,000	1,003	+3	200	200	±0	800	804	+4	100	99	-1
SP1	97.390	97.385	-5	1,000	1,003	+3	200	205	+5	800	805	+5	100	100	±0
No.2	97.680	97.679	-1	1,000	1,000	±0	200	201	+1	800	798	-2	100	103	+3
EC1	97.700	97.702	+2	1,000	1,000	±0	200	203	+3	800	804	+4	100	100	±0
KA2-1	97.625	97.628	+3	1,000	998	-2	200	199	-1	800	796	-4	100	103	+3
No.2+6.800	99.985	99.987	+2	1,000	998	-2	200	200	±0	800	799	-1	100	97	-3
No.3	97.916	97.920	+4	1,000	1,004	+4	200	201	+1	800	803	+3	100	103	+3
測定項目															
規格値															
測点又は区別	設計値	実測値	差	設計値	実測値	差	設計値	実測値	差	設計値	実測値	差	設計値	実測値	差

略　図

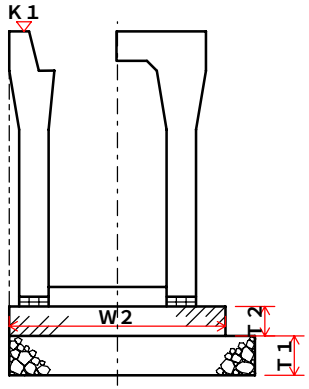

測　定　結　果　一　覧　表

工事名　国道○×号線改良工事
工　種　水路工
種　別　プレキャストU字側溝・自由勾配側溝工

測定者　日本太郎　印

測定項目	K１			W１			T１			W２			T２			略　図
規格値	±30			-50			-30			-50			-30			
測点又は区別	設計値	実測値	差	設計値	実測値	差	設計値	実測値	差	設計値	実測値	差	設計値	実測値	差	
No.0	95.250	95.250	±0	1,000	1,000	±0	200	200	±0	800	799	-1	100	99	-1	
BC1	96.530	96.526	-4	1,000	998	-2	200	204	+4	800	796	-4	100	103	+3	
No.1	96.570	96.572	+2	1,000	1,001	+1	200	202	+2	800	799	-1	100	102	+2	
No.1+5.500	97.290	97.290	±0	1,000	1,003	+3	200	200	±0	800	804	+4	100	99	-1	
SP1	97.390	97.385	-5	1,000	1,003	+3	200	205	+5	800	805	+5	100	100	±0	
No.2	97.680	97.679	-1	1,000	1,000	±0	200	201	+1	800	798	-2	100	103	+3	
EC1	97.700	97.702	+2	1,000	1,000	±0	200	203	+3	800	804	+4	100	100	±0	
KA2-1	97.625	97.628	+3	1,000	998	-2	200	199	-1	800	796	-4	100	103	+3	
No.2+6.800	99.985	99.987	+2	1,000	998	-2	200	200	±0	800	799	-1	100	97	-3	
No.3	97.916	97.920	+4	1,000	1,004	+4	200	201	+1	800	803	+3	100	103	+3	
測定項目																
規格値																
測点又は区別	設計値	実測値	差	設計値	実測値	差	設計値	実測値	差	設計値	実測値	差	設計値	実測値	差	

出 来 形 管 理 図 表

工　種　　水路工

種　別　　プレキャストU字側溝・自由勾配側溝工

測定者　　日本太郎　　印

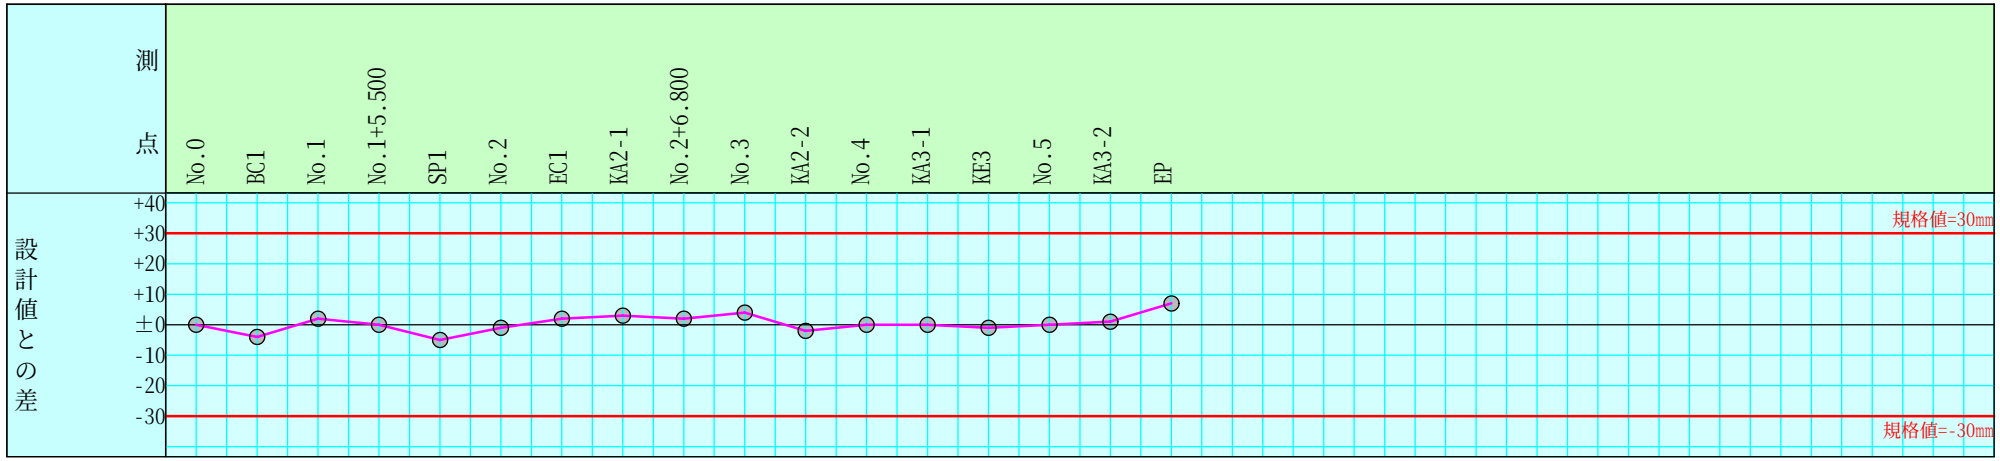

測定項目	K 1			測定項目	K 1			測定項目	K 1			測定項目	K 1		
規　格　値	±30			規　格　値	±30			規　格　値	±30			規　格　値	±30		
測点又は区別	設 計 値	実 測 値	差	測点又は区別	設 計 値	実 測 値	差	測点又は区別	設 計 値	実 測 値	差	測点又は区別	設 計 値	実 測 値	差
				No.0	95.250	95.250	±0	KA2-2	103.200	103.198	-2				
平　均　値	101.277	101.278	+1	BC1	96.530	96.526	-4	No.4	103.480	103.480	±0				
最　大　値	112.363	112.370	+7	No.1	96.570	96.572	+2	KA3-1	103.580	103.580	±0				
最　小　値	97.390	97.385	-5	No.1+5.500	97.290	97.290	±0	KE3	106.060	106.059	-1				
最　多　値	95.250	95.250	±0	SP1	97.390	97.385	-5	No.5	107.973	107.973	±0				
データ数	17	17	17	No.2	97.680	97.679	-1	KA3-2	111.118	111.119	+1				
標準偏差			+2.85	EC1	97.700	97.702	+2	EP	112.363	112.370	+7				
				KA2-1	97.625	97.628	+3								
				No.2+6.800	99.985	99.987	+2								
				No.3	97.916	97.920	+4								

出来形管理図（工程能力図）

工　種　　水路工

種　別　　プレキャストU字側溝・自由勾配側溝工

測定者 日本太郎　　印

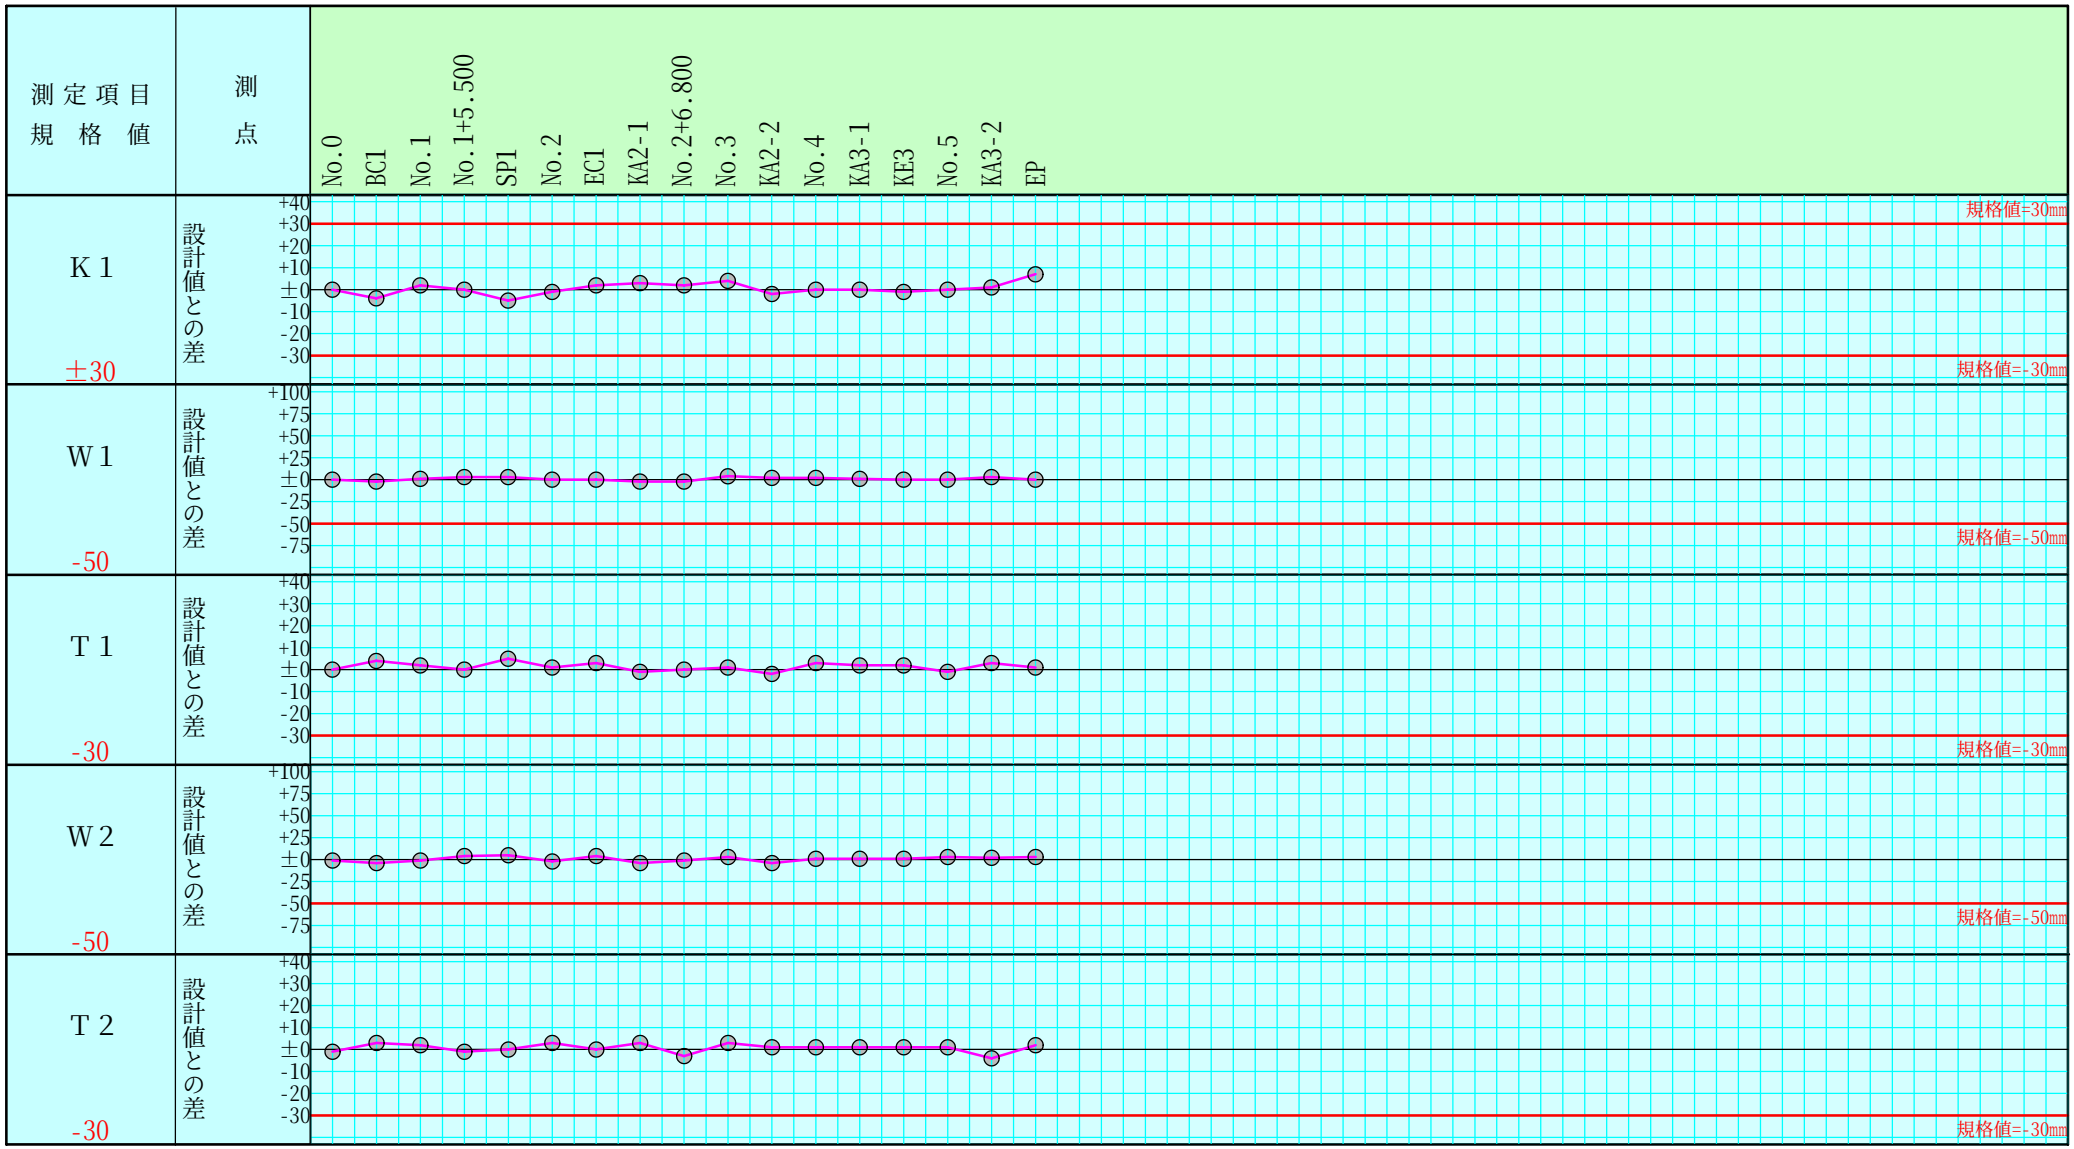

注）不要な文字は＝で消すこと。

プレキャストU字側溝・自由勾配側溝工度数表

測定者 日本太郎　　印

K１

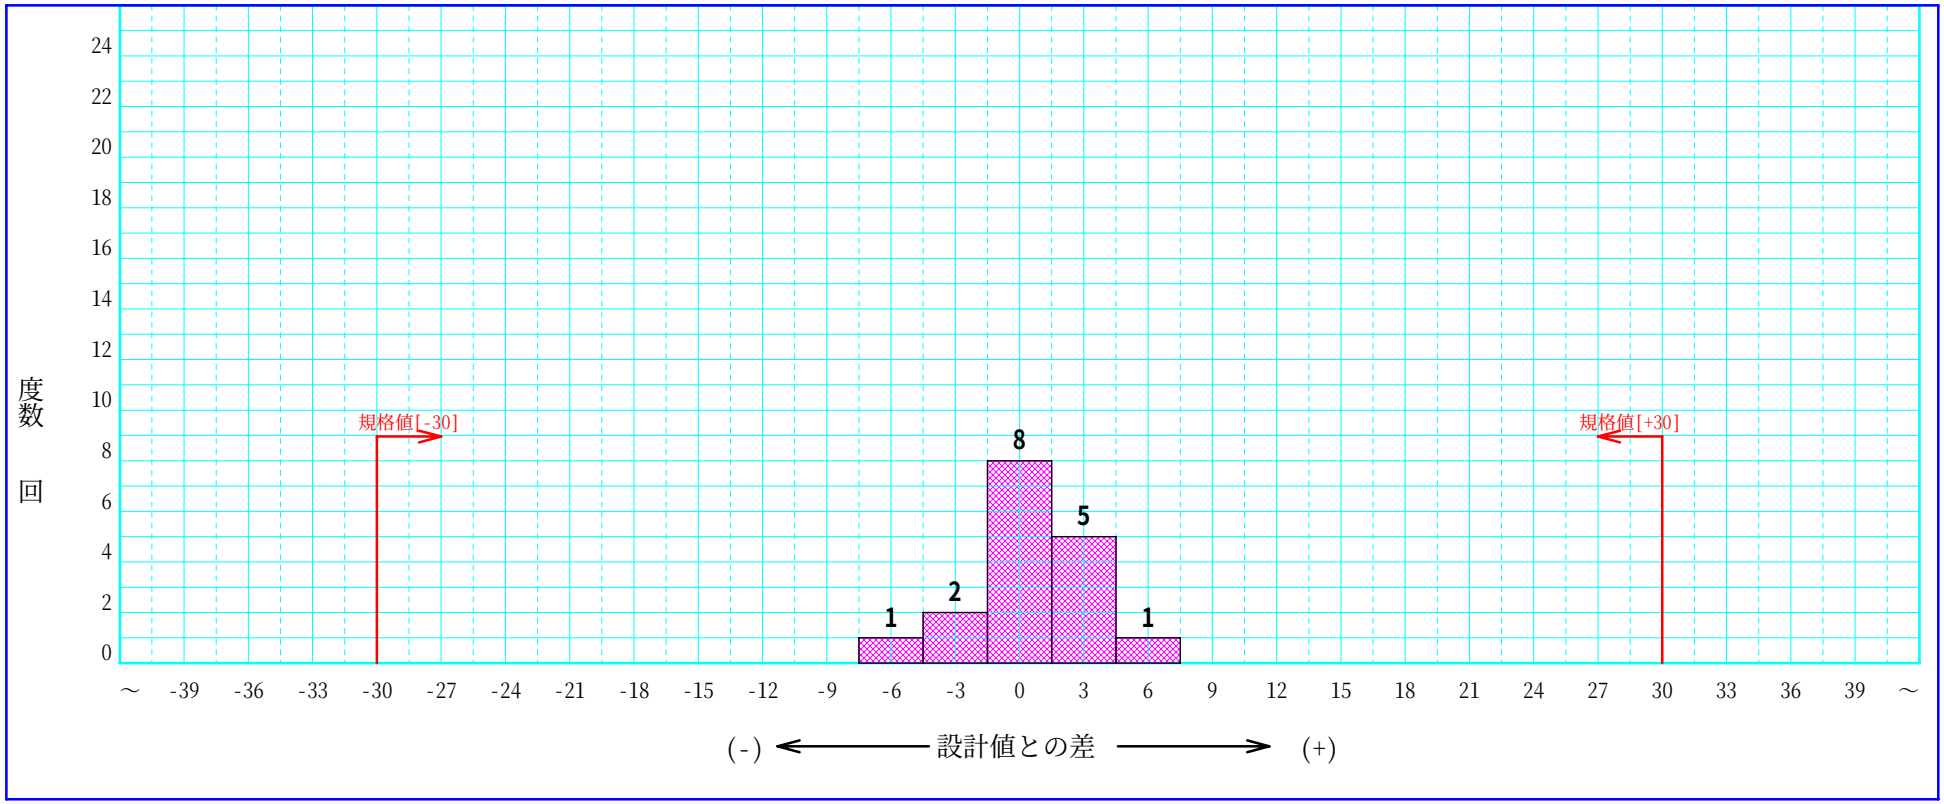

様式－１

測　定　結　果　総　括　表

工 種　水路工

種 別　プレキャストU字側溝・自由勾配側溝工

測定項目	K１			W１			T１			W２			T２		
規 格 値	±30			-50			-30			-50			-30		
社内規格値															
	設計値	実測値	差	設計値	実測値	差	設計値	実測値	差	設計値	実測値	差	設計値	実測値	差
平 均 値	101.277	101.278	+1	1,000.0	1,000.8	+1	200.0	201.4	+1	800.0	800.6	+1	100.0	100.7	+1
最 大 値	112.363	112.370	+7	1,000	1,004	+4	200	205	+5	800	805	+5	100	103	+3
最 小 値	97.390	97.385	-5	1,000	998	-2	200	198	-2	800	796	-4	100	96	-4
最 多 値	95.250	95.250	±0	1,000	1,000	±0	200	200	±0	800	796	-4	100	101	+1
データ数	17	17	17	17	17	17	17	17	17	17	17	17	17	17	17
標準偏差			+3			+2			+2			+3			+2

測定項目															
規 格 値															
社内規格値															
	設計値	実測値	差	設計値	実測値	差	設計値	実測値	差	設計値	実測値	差	設計値	実測値	差
平 均 値															
最 大 値															
最 小 値															
最 多 値															
データ数															
標準偏差															

測定項目															
規 格 値															
社内規格値															
	設計値	実測値	差	設計値	実測値	差	設計値	実測値	差	設計値	実測値	差	設計値	実測値	差
平 均 値															
最 大 値															
最 小 値															
最 多 値															
データ数															
標準偏差															

測定項目															
規 格 値															
社内規格値															
	設計値	実測値	差	設計値	実測値	差	設計値	実測値	差	設計値	実測値	差	設計値	実測値	差
平 均 値															
最 大 値															
最 小 値															
最 多 値															
データ数															
標準偏差															

測　定　結　果　一　覧　表

工事名　国道○×号線改良工事

工　種　水路工

種　別　プレキャストU字側溝・自由勾配側溝工

測定者　日本太郎　印

測定項目	K1			W1			T1			W2			T2		
規格値	±30			-50			-30			-50			-30		
社内規格値															
測点又は区別	設計値	実測値	差	設計値	実測値	差	設計値	実測値	差	設計値	実測値	差	設計値	実測値	差
No.0	95.250	95.250	±0	1,000	1,000	±0	200	200	±0	800	799	-1	100	99	-1
BC1	96.530	96.526	-4	1,000	998	-2	200	204	+4	800	796	-4	100	103	+3
No.1	96.570	96.572	+2	1,000	1,001	+1	200	202	+2	800	799	-1	100	102	+2
No.1+5.500	97.290	97.290	±0	1,000	1,003	+3	200	200	±0	800	804	+4	100	99	-1
SP1	97.390	97.385	-5	1,000	1,003	+3	200	205	+5	800	805	+5	100	100	±0
No.2	97.680	97.679	-1	1,000	1,000	±0	200	201	+1	800	798	-2	100	103	+3
EC1	97.700	97.702	+2	1,000	1,000	±0	200	203	+3	800	804	+4	100	100	±0
KA2-1	97.625	97.628	+3	1,000	998	-2	200	199	-1	800	796	-4	100	103	+3
No.2+6.800	99.985	99.987	+2	1,000	998	-2	200	200	±0	800	799	-1	100	97	-3
No.3	97.916	97.920	+4	1,000	1,004	+4	200	201	+1	800	803	+3	100	103	+3
測定項目															
規格値															
社内規格値															
測点又は区別	設計値	実測値	差	設計値	実測値	差	設計値	実測値	差	設計値	実測値	差	設計値	実測値	差
No.0															
BC1															
No.1															
No.1+5.500															
SP1															
No.2															
EC1															
KA2-1															
No.2+6.800															
No.3															

略　図

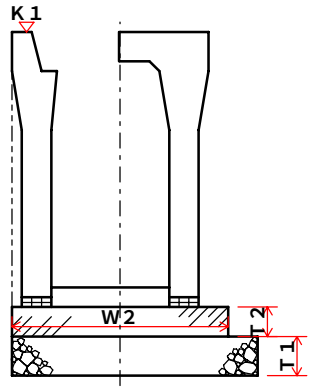

測　定　結　果　一　覧　表

工事名　国道○×号線改良工事

工　種　水路工

種　別　プレキャストU字側溝・自由勾配側溝工

測定者　日本太郎　印

測定項目	K1			W1			T1			W2			T2		
規格値	±30			-50			-30			-50			-30		
社内規格値															
測点又は区別	設計値	実測値	差	設計値	実測値	差	設計値	実測値	差	設計値	実測値	差	設計値	実測値	差
No.0	95.250	95.250	±0	1,000	1,000	±0	200	200	±0	800	799	-1	100	99	-1
BC1	96.530	96.526	-4	1,000	998	-2	200	204	+4	800	796	-4	100	103	+3
No.1	96.570	96.572	+2	1,000	1,001	+1	200	202	+2	800	799	-1	100	102	+2
No.1+5.500	97.290	97.290	±0	1,000	1,003	+3	200	200	±0	800	804	+4	100	99	-1
SP1	97.390	97.385	-5	1,000	1,003	+3	200	205	+5	800	805	+5	100	100	±0
No.2	97.680	97.679	-1	1,000	1,000	±0	200	201	+1	800	798	-2	100	103	+3
EC1	97.700	97.702	+2	1,000	1,000	±0	200	203	+3	800	804	+4	100	100	±0
KA2-1	97.625	97.628	+3	1,000	998	-2	200	199	-1	800	796	-4	100	103	+3
No.2+6.800	99.985	99.987	+2	1,000	998	-2	200	200	±0	800	799	-1	100	97	-3
No.3	97.916	97.920	+4	1,000	1,004	+4	200	201	+1	800	803	+3	100	103	+3
測定項目															
規格値															
社内規格値															
測点又は区別	設計値	実測値	差	設計値	実測値	差	設計値	実測値	差	設計値	実測値	差	設計値	実測値	差
No.0															
BC1															
No.1															
No.1+5.500															
SP1															
No.2															
EC1															
KA2-1															
No.2+6.800															
No.3															

略　図

出 来 形 管 理 図 表

工 種　水路工

種 別　プレキャストU字側溝・自由勾配側溝工

測定者　日本太郎　印

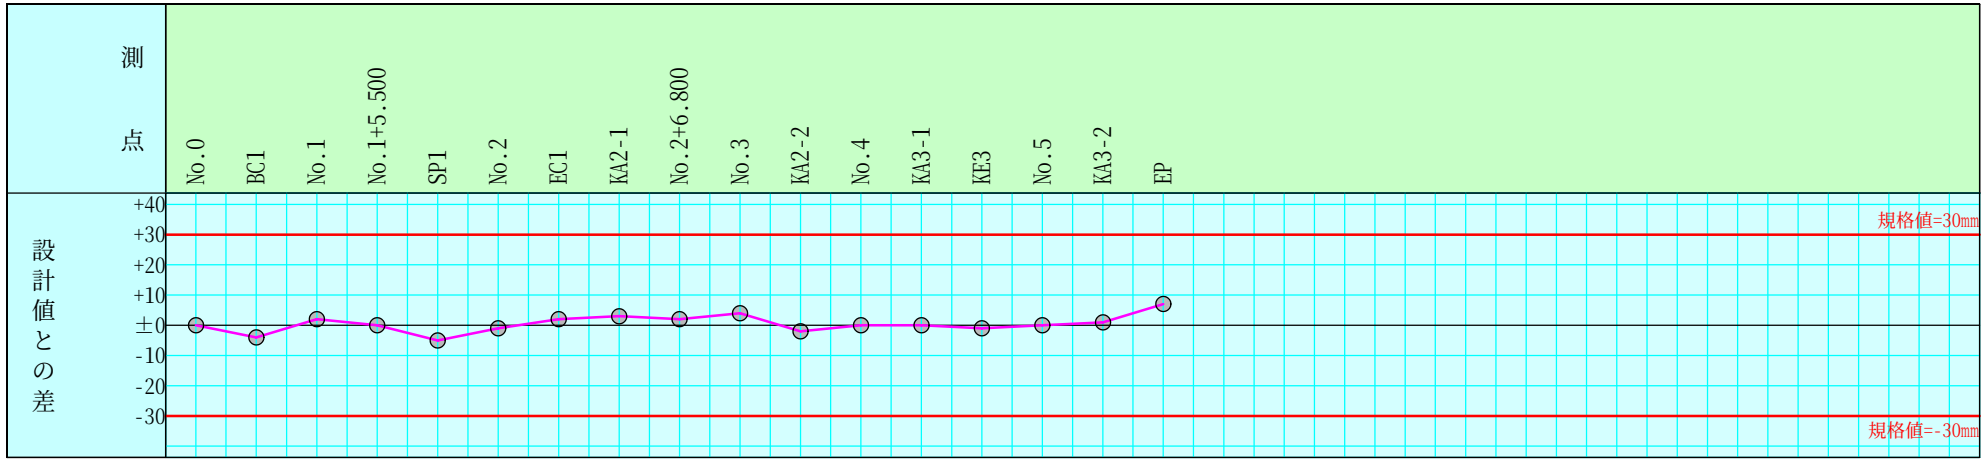

測定項目	K1			測定項目	K1			測定項目	K1			測定項目	K1		
規格値	±30			規格値	±30			規格値	±30			規格値	±30		
社内規格値				社内規格値				社内規格値				社内規格値			
測点又は区別	設計値	実測値	差	測点又は区別	設計値	実測値	差	測点又は区別	設計値	実測値	差	測点又は区別	設計値	実測値	差
				No.0	95.250	95.250	±0	KA2-2	103.200	103.198	-2				
平均値	101.277	101.278	+1	BC1	96.530	96.526	-4	No.4	103.480	103.480	±0				
最大値	112.363	112.370	+7	No.1	96.570	96.572	+2	KA3-1	103.580	103.580	±0				
最小値	97.390	97.385	-5	No.1+5.500	97.290	97.290	±0	KE3	106.060	106.059	-1				
最多値	95.250	95.250	±0	SP1	97.390	97.385	-5	No.5	107.973	107.973	±0				
データ数	17	17	17	No.2	97.680	97.679	-1	KA3-2	111.118	111.119	+1				
標準偏差			3	EC1	97.700	97.702	+2	EP	112.363	112.370	+7				
				KA2-1	97.625	97.628	+3								
				No.2+6.800	99.985	99.987	+2								
				No.3	97.916	97.920	+4								

出来形管理図（工程能力図）

工　種　水路工

種　別　プレキャストU字側溝・自由勾配側溝工

測定者　日本太郎　　印

測定項目 規格値 (社内規格値)	測点	No.0	BC1	No.1	No.1+5.500	SP1	No.2	EC1	KA2-1	No.2+6.800	No.3	KA2-2	No.4	KA3-1	KE3	No.5	KA3-2	EP
K1 ±30 (　　)	設計値との差																	
W1 -50 (　　)	設計値との差																	
T1 -30 (　　)	設計値との差																	
W2 -50 (　　)	設計値との差																	
T2 -30 (　　)	設計値との差																	

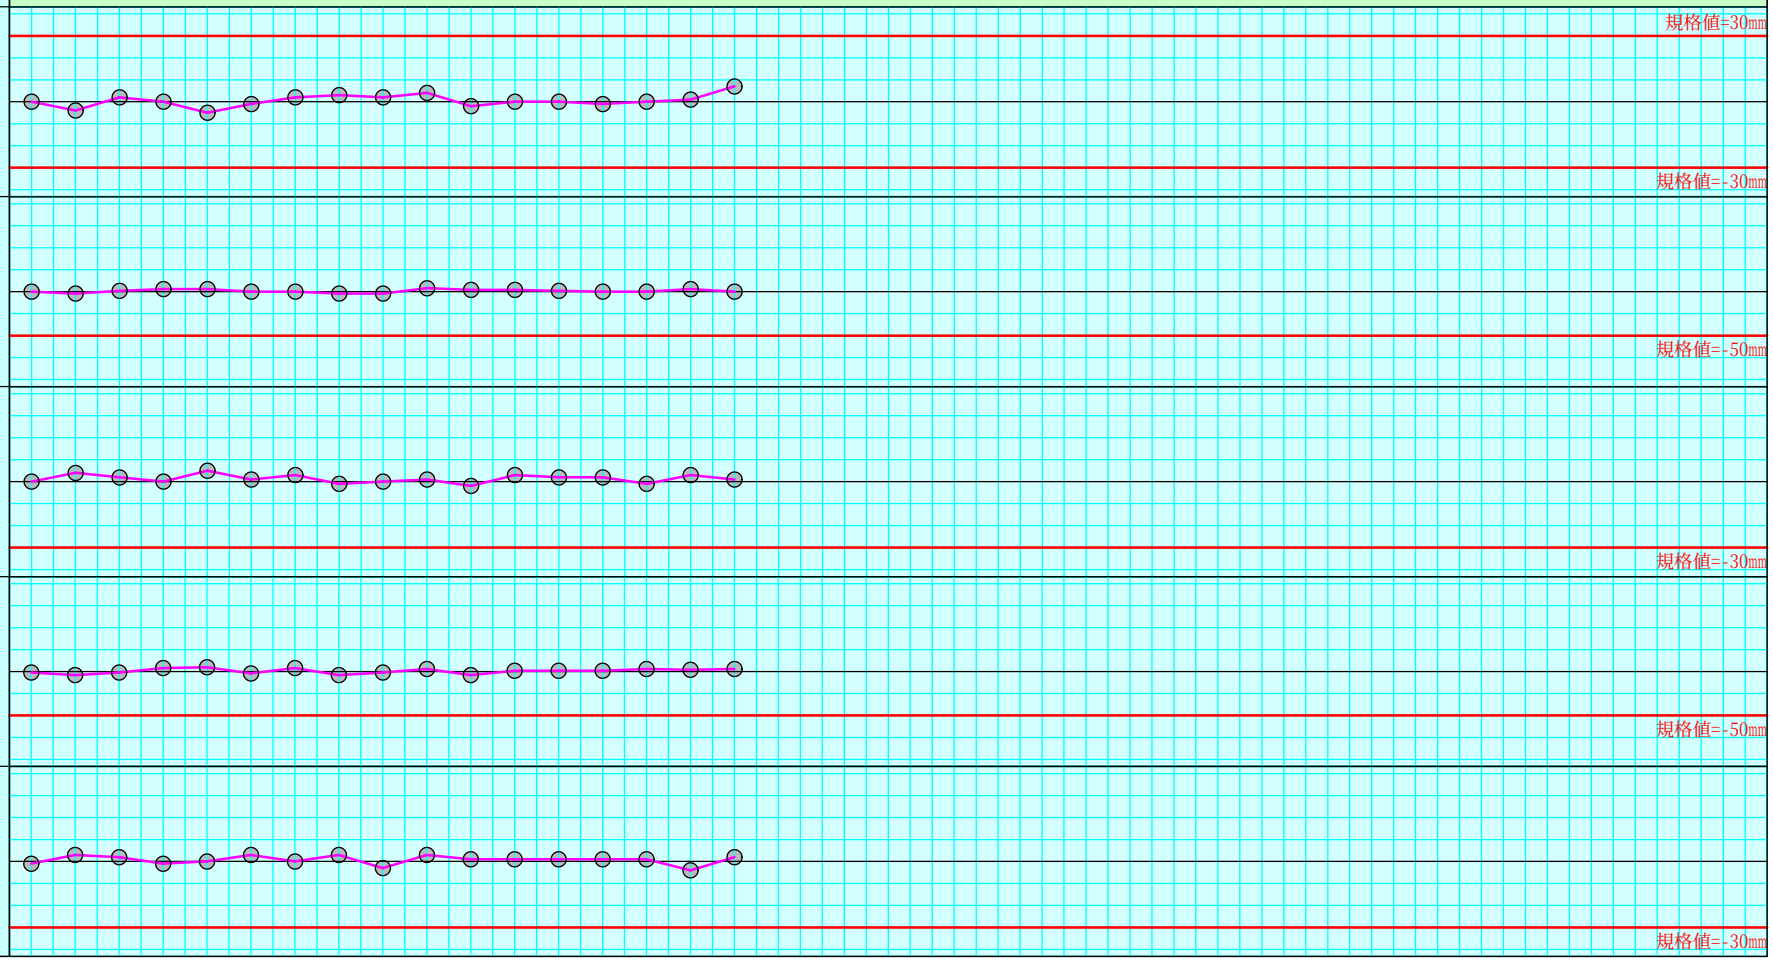

注）不要な文字は＝で消すこと。

様式 3－1

測定結果一覧表

主任監督職員	監督職員	主任技術者

工事名　国道○×号線改良工事

工種名　プレキャストU字側溝・自由勾配側溝工

請負会社名　ウェストフィールド（株）

測定者　日本太郎　印

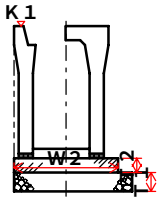

管理基準値 A		規格値 B		測定単位
＋	－	＋	－	
		+30	-30	m

K1

番号	月日	測点	設計値 C	実測値 D	設計値との差 E＝D－C	管理基準値との差 F＝A－E
1		No.0	95.250	95.250	±0	
2		BC1	96.530	96.526	-4	
3		No.1	96.570	96.572	+2	
4		No.1+5.500	97.290	97.290	±0	
5		SP1	97.390	97.385	-5	
6		No.2	97.680	97.679	-1	
7		EC1	97.700	97.702	+2	
8		KA2-1	97.625	97.628	+3	
9		No.2+6.800	99.985	99.987	+2	
10		No.3	97.916	97.920	+4	
11		KA2-2	103.200	103.198	-2	
12		No.4	103.480	103.480	±0	
13		KA3-1	103.580	103.580	±0	
14		KE3	106.060	106.059	-1	

管理基準値 A		規格値 B		測定単位
＋	－	＋	－	
			-50	mm

W1

番号	月日	測点	設計値 C	実測値 D	設計値との差 E＝D－C	管理基準値との差 F＝A－E
1		No.0	1,000	1,000	±0	
2		BC1	1,000	998	-2	
3		No.1	1,000	1,001	+1	
4		No.1+5.500	1,000	1,003	+3	
5		SP1	1,000	1,003	+3	
6		No.2	1,000	1,000	±0	
7		EC1	1,000	1,000	±0	
8		KA2-1	1,000	998	-2	
9		No.2+6.800	1,000	998	-2	
10		No.3	1,000	1,004	+4	
11		KA2-2	1,000	1,002	+2	
12		No.4	1,000	1,002	+2	
13		KA3-1	1,000	1,001	+1	
14		KE3	1,000	1,000	±0	

記入要項

1．「工種名」は、掘削（基準高(V)）、フルーム（厚さ(T)）、橋台工（中心線のズレ(e)）等と記入する。

2．「番号」の欄は施工順位を記入し、「測点」の欄は当該測定番号を記入する。

3．「月日」の欄は測定年月日を記入する。

主任監督職員	監督職員	主任技術者

Ｋ１　　出来形管理図表

工　事　名　国道○×号線改良工事　　請負会社名　ウェストフィールド（株）

工　種　名　プレキャストＵ字側溝・自由勾配側溝工　　測　定　者　日本太郎

管理基準値Ａ		規格値Ｂ		測定単位
＋	－	＋	－	
		+30	-30	m

番号	月　日	測　　点	設計値 C	実測値 D	設計値との差 E＝D－C	管理基準値との差 F＝A－E
1		No.0	95.250	95.250	±0	
2		BC1	96.530	96.526	-4	
3		No.1	96.570	96.572	+2	
4		No.1+5.500	97.290	97.290	±0	
5		SP1	97.390	97.385	-5	
6		No.2	97.680	97.679	-1	
7		EC1	97.700	97.702	+2	
8		KA2-1	97.625	97.628	+3	
9		No.2+6.800	99.985	99.987	+2	
10		No.3	97.916	97.920	+4	
11		KA2-2	103.200	103.198	-2	
12		No.4	103.480	103.480	±0	
13		KA3-1	103.580	103.580	±0	
14		KE3	106.060	106.059	-1	
15		No.5	107.973	107.973	±0	
16		KA3-2	111.118	111.119	+1	
17		EP	112.363	112.370	+7	

設計値との差

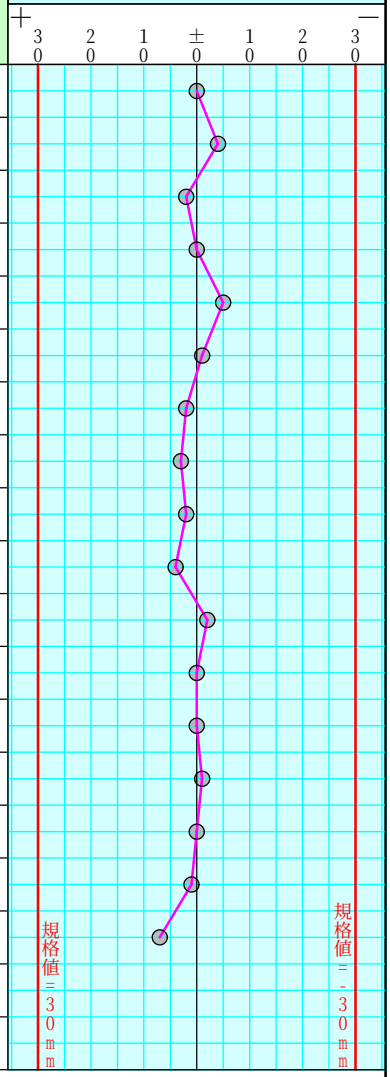

記入事項

1．「工種名」は、掘削（基準高（Ｖ））、ﾌﾙｰﾑ（厚さ（Ｔ））、橋台工（中心線のズレ（ｅ））等と記入する。

2．「番号」の欄は施工順位を記入し、「測点」の欄は当該測点番号を記入する。

3．「月日」の欄は測定年月日を記入する。

4．設計値との差の単位を定め、目盛りに数値を記入する。

測　定　個　所　図

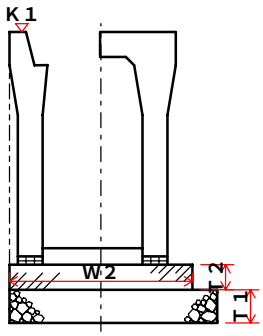

主任監督職員	監督職員	主任技術者

Ｋ１　出来形管理図表

工　事　名　国道○×号線改良工事
工　種　名　プレキャストＵ字側溝・自由勾配側溝工

請負会社名　ウェストフィールド（株）
測　定　者　日本太郎

管理基準値Ａ		規格値Ｂ		測定単位
＋	－	＋	－	
		+30	-30	m

番号	月　日	測　　点	設計値 C	実測値 D	設計値との差 E＝D－C	管理基準値との差 F＝A－E
1		No.0	95.250	95.250	±0	
2		BC1	96.530	96.526	-4	
3		No.1	96.570	96.572	+2	
4		No.1+5.500	97.290	97.290	±0	
5		SP1	97.390	97.385	-5	
6		No.2	97.680	97.679	-1	
7		EC1	97.700	97.702	+2	
8		KA2-1	97.625	97.628	+3	
9		No.2+6.800	99.985	99.987	+2	
10		No.3	97.916	97.920	+4	
11		KA2-2	103.200	103.198	-2	
12		No.4	103.480	103.480	±0	
13		KA3-1	103.580	103.580	±0	
14		KE3	106.060	106.059	-1	
15		No.5	107.973	107.973	±0	
16		KA3-2	111.118	111.119	+1	
17		EP	112.363	112.370	+7	

設計値との差

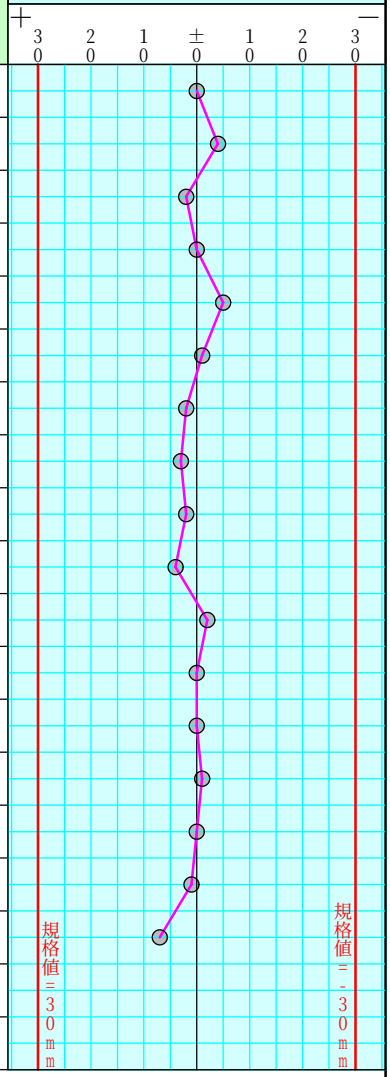

記入事項
1．「工種名」は、掘削（基準高（Ｖ））、ﾌﾙｰﾑ（厚さ（Ｔ））、橋台工（中心線のズレ（ｅ））等と記入する。
2．「番号」の欄は施工順位を記入し、「測点」の欄は当該測点番号を記入する。
3．「月日」の欄は測定年月日を記入する。
4．設計値との差の単位を定め、目盛りに数値を記入する。

測　定　個　所　図

測　定　結　果　表

工　事　件　名	工　　種	プレキャストU字側溝・自由勾配側溝工	現場代理人	
国道○×号線改良工事	測定頻度		測　定　者	日本太郎

測　定　箇　所	測　定　月　日	設計値(ｍ)	実測値(ｍ)	偏差値(㎜)	規格値(㎜)
K１ No.0		95.250	95.250	±0	±30
BC1		96.530	96.526	-4	±30
No.1		96.570	96.572	+2	±30
No.1+5.500		97.290	97.290	±0	±30
SP1		97.390	97.385	-5	±30
No.2		97.680	97.679	-1	±30
EC1		97.700	97.702	+2	±30
KA2-1		97.625	97.628	+3	±30
No.2+6.800		99.985	99.987	+2	±30
No.3		97.916	97.920	+4	±30
KA2-2		103.200	103.198	-2	±30
No.4		103.480	103.480	±0	±30
KA3-1		103.580	103.580	±0	±30

摘　　要

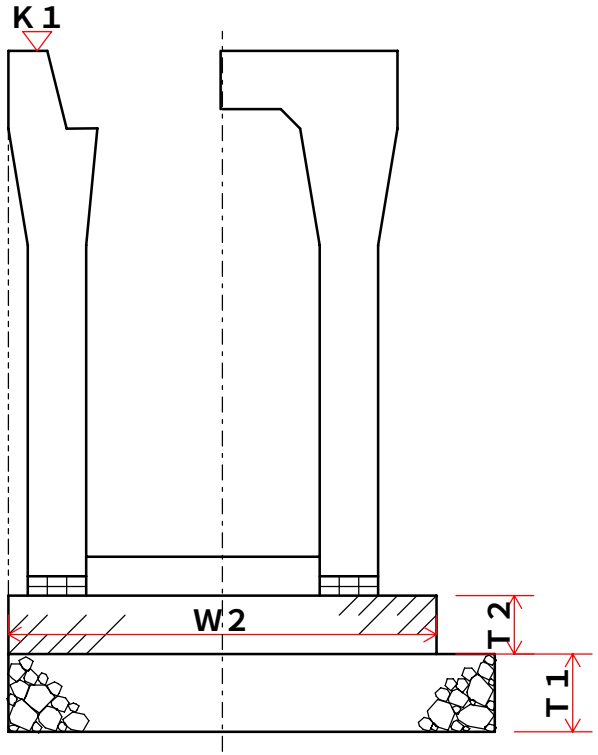

記　　事	

測　定　結　果　表

工　事　件　名	工　　種	プレキャストU字側溝・自由勾配側溝工	現場代理人	
国道○×号線改良工事	測定頻度		測　定　者	日本太郎

測　定　箇　所	測　定　月　日	設計値(m)	実測値(m)	偏差値(mm)	規格値(mm)	摘　　要
K 1 No.0		95.250	95.250	±0	±30	
BC1		96.530	96.526	-4	±30	
No.1		96.570	96.572	+2	±30	
No.1+5.500		97.290	97.290	±0	±30	
SP1		97.390	97.385	-5	±30	
No.2		97.680	97.679	-1	±30	
EC1		97.700	97.702	+2	±30	
KA2-1		97.625	97.628	+3	±30	
No.2+6.800		99.985	99.987	+2	±30	
No.3		97.916	97.920	+4	±30	
KA2-2		103.200	103.198	-2	±30	
No.4		103.480	103.480	±0	±30	
KA3-1		103.580	103.580	±0	±30	

記　　事	

アルバム添付用出来形略図

工事名： 国道○×号線改良工事

工種	プレキャストU字側溝・自由勾配側溝工	測点	No.0	出来形検測

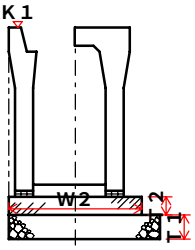

	K 1	W 1	T 1	W 2	T 2
設計値	95.250	1,000	200	800	100
実測値	95.250	1,000	200	799	99
差	±0	±0	±0	-1	-1

工種	プレキャストU字側溝・自由勾配側溝工	測点	SP1	出来形検測

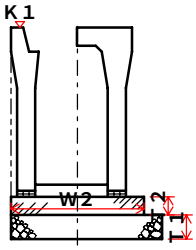

	K 1	W 1	T 1	W 2	T 2
設計値	97.390	1,000	200	800	100
実測値	97.385	1,003	205	805	100
差	-5	+3	+5	+5	±0

工種	プレキャストU字側溝・自由勾配側溝工	測点	BC1	出来形検測

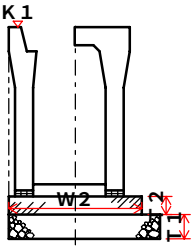

	K 1	W 1	T 1	W 2	T 2
設計値	96.530	1,000	200	800	100
実測値	96.526	998	204	796	103
差	-4	-2	+4	-4	+3

工種	プレキャストU字側溝・自由勾配側溝工	測点	No.2	出来形検測

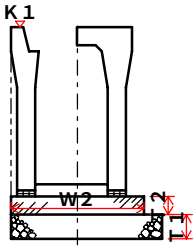

	K 1	W 1	T 1	W 2	T 2
設計値	97.680	1,000	200	800	100
実測値	97.679	1,000	201	798	103
差	-1	±0	+1	-2	+3

工種	プレキャストU字側溝・自由勾配側溝工	測点	No.1	出来形検測

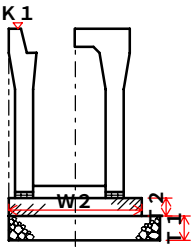

	K 1	W 1	T 1	W 2	T 2
設計値	96.570	1,000	200	800	100
実測値	96.572	1,001	202	799	102
差	+2	+1	+2	-1	+2

工種	プレキャストU字側溝・自由勾配側溝工	測点	EC1	出来形検測

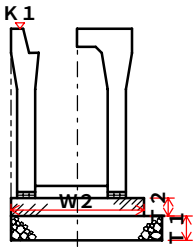

	K 1	W 1	T 1	W 2	T 2
設計値	97.700	1,000	200	800	100
実測値	97.702	1,000	203	804	100
差	+2	±0	+3	+4	±0

工種	プレキャストU字側溝・自由勾配側溝工	測点	No.1+5.500	出来形検測

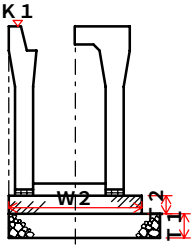

	K 1	W 1	T 1	W 2	T 2
設計値	97.290	1,000	200	800	100
実測値	97.290	1,003	200	804	99
差	±0	+3	±0	+4	-1

工種	プレキャストU字側溝・自由勾配側溝工	測点	KA2-1	出来形検測

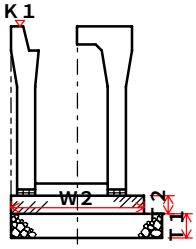

	K 1	W 1	T 1	W 2	T 2
設計値	97.625	1,000	200	800	100
実測値	97.628	998	199	796	103
差	+3	-2	-1	-4	+3